


外部仕上表	
(A)	t=40 パーライトモルタル下地 アスファルトルーフィング940の上 t=0.4 フッ素カラーガルバリウム鋼板立はげ置き
(B)	コンクリート打ち放し(A種)の上 フッ素樹脂塗装
(C)	コンクリート打ち放し(B種)補修の上 複層仕上塗材E吹付(ジョリパットJQ650シリーズ同等品)
(D)	t=1.5 アルミスバンドレル(シルバー)張り
(E)	t=1.5 アルミパネル(シルバー)張り
(F)	コンクリート打ち放し全面補修
(G)	縦種 ステンレス製 80φ 105φ 150φ
(H)	ステンレス手摺 t=10 強化ガラス
(I)	溶接金網(φ6 W150×H75 溶融亜鉛メッキ)
(J)	
(K)	
(L)	

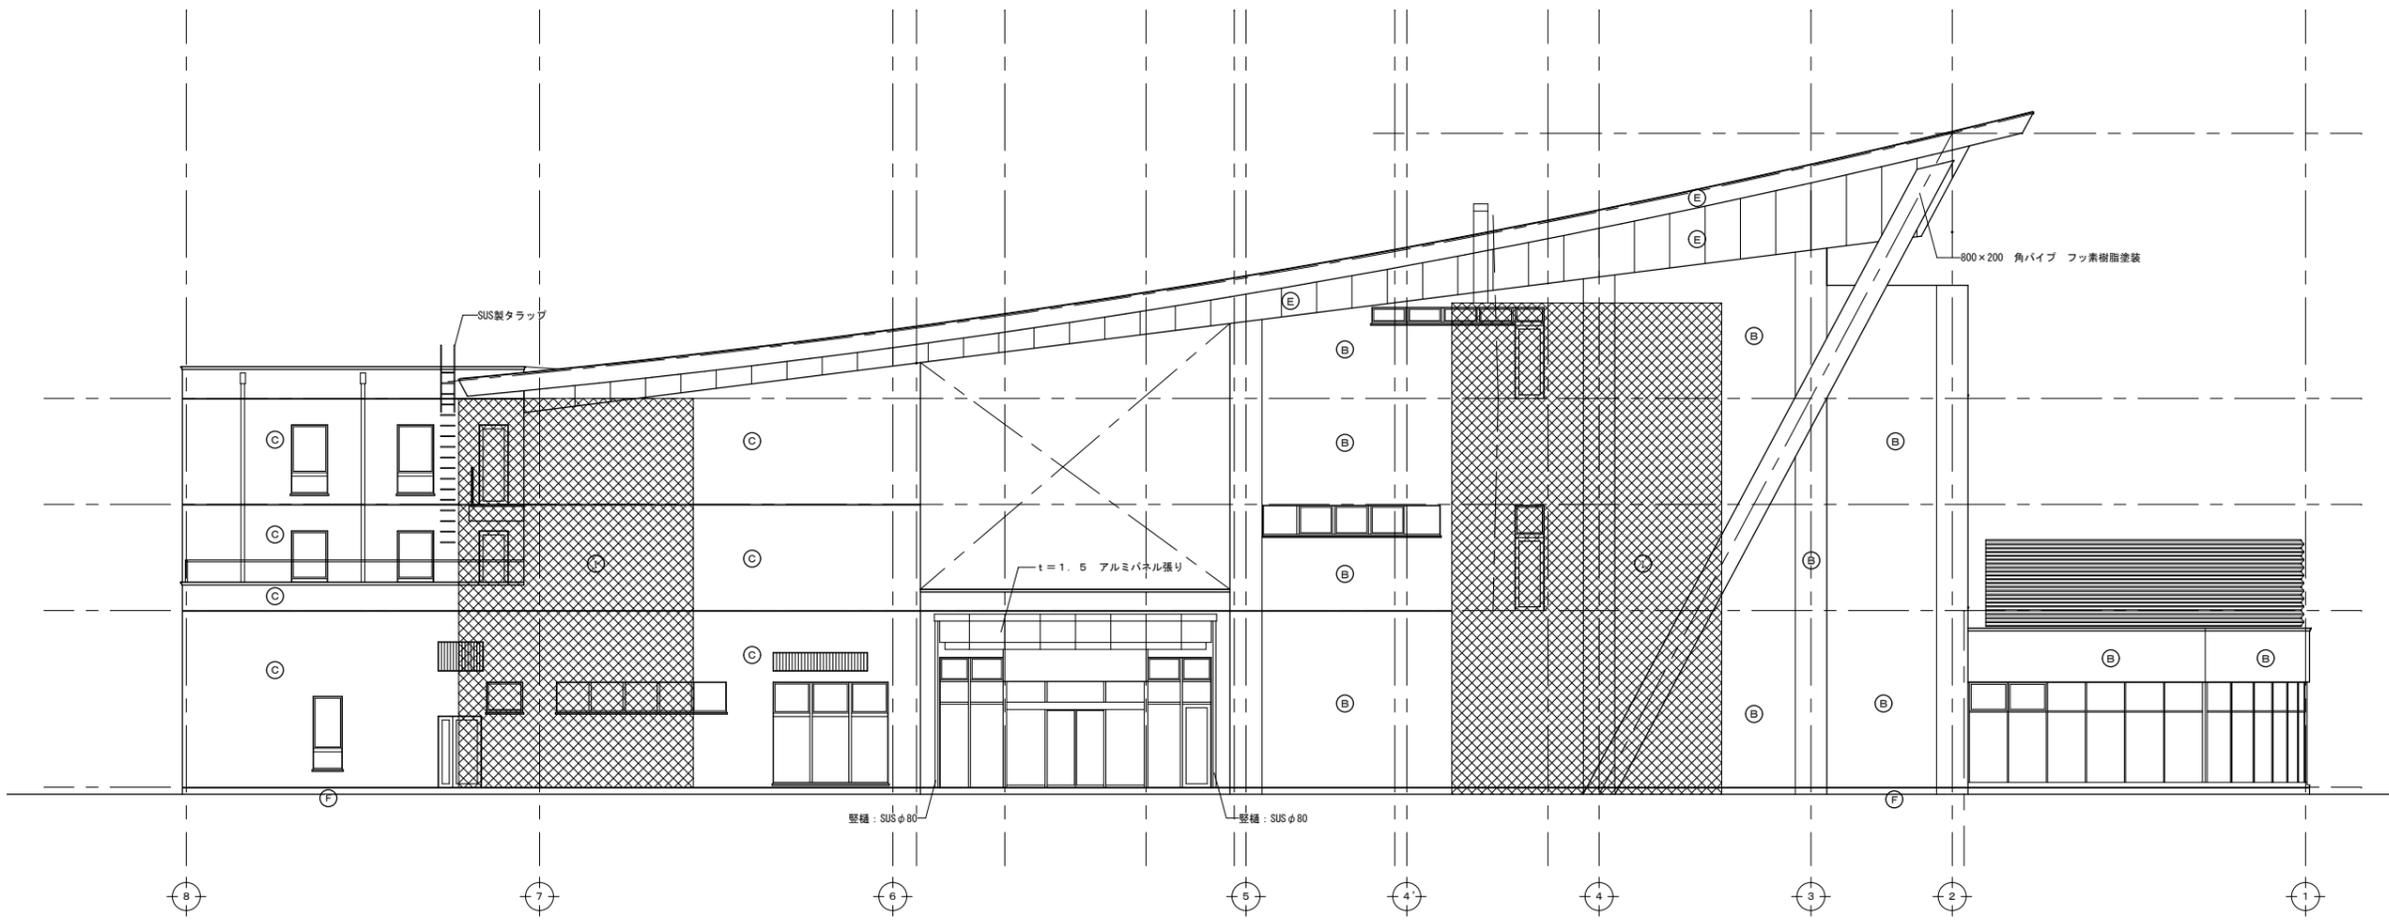

竣工図

設計事務所: 毎月 13.03 巻数: A-15

(仮称) 常総地方福祉センター建築工事

図番: 1/200 (A3)
1/100 (A1)

立面図-2

設計者: _____
DESIGNED BY: _____