

既存建物 (除却建物)
 用途: 老人福祉センター
 構造階数: 鉄筋コンクリート造・地上4階、地下1階
 延床面積: 2970.81㎡
 最高高さ: 19.3m

申請建物


用途: 老人福祉センター
 構造階数: 鉄筋コンクリート造・地上4階、地下1階
 延床面積: 2970.81㎡
 最高高さ: 19.3m

設計GL=BM+600

消防用活動空地 (14m x 6m)

位置指定道路 (幅員: 10.06m)
 南七建指令第409号 平成22年2月5日

配置図

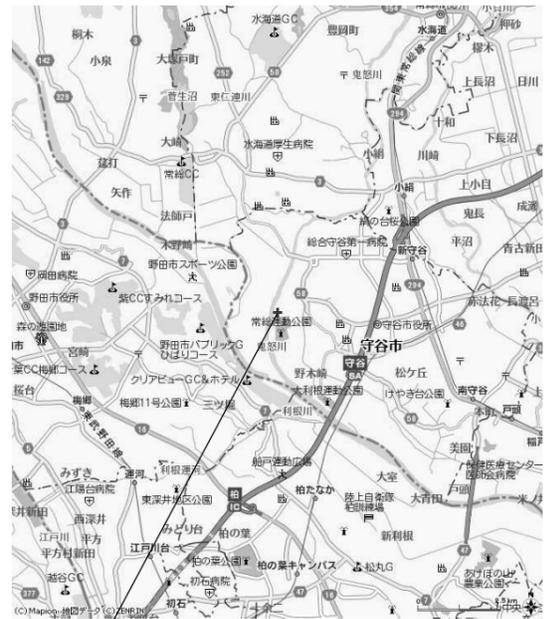

附近見取図

竣工図

設計名称 NAME OF PROJECT	年月 DATE	13.03	番号 NUMBER	A-01
(仮称) 常総地方福祉センター建築工事				
図面名称 VIEW OF DRAWING	縮尺 SCALE	1/400 (A3)		
配置図・附近見取図		1/200 (A1)		
設計者 DESIGNER				

敷地面積: 5686.98㎡
 (占用部分: 241.35㎡)
 (他の部分: 5445.63㎡)